皖医新校区第二生活区学生食堂应甲方要求，将三层平面的就餐区隔墙重新分隔为教师就餐区和包厢，具体分隔见附图修改：

1.普通隔墙选用轻钢龙骨石膏板隔墙G1C1，详见皖2005J114 (5/10)。

2.卫生间隔墙选用耐水纸面石膏板隔墙S，详见皖2005J114 (5/9)、

3.具体节点做法详见皖2005J114 (1-28/20) 隔墙构造节点(一)(G 单板单龙骨)、

4.新增门窗表如下：

增补门窗表.

① M-A	皖95J609	10	皖JM-2	800	2100	18	夹板门
② M-B	皖95J609	7		1500	2100	1	夹板门
③ M-C	皖95J609	2	皖JM-4	1000	2100	5	夹板门
④ M-D	皖95J609	6	皖JM-4	750	2100	1	夹板门
设计编号	图集名称	页次	型号	宽	高	樘数	备注.

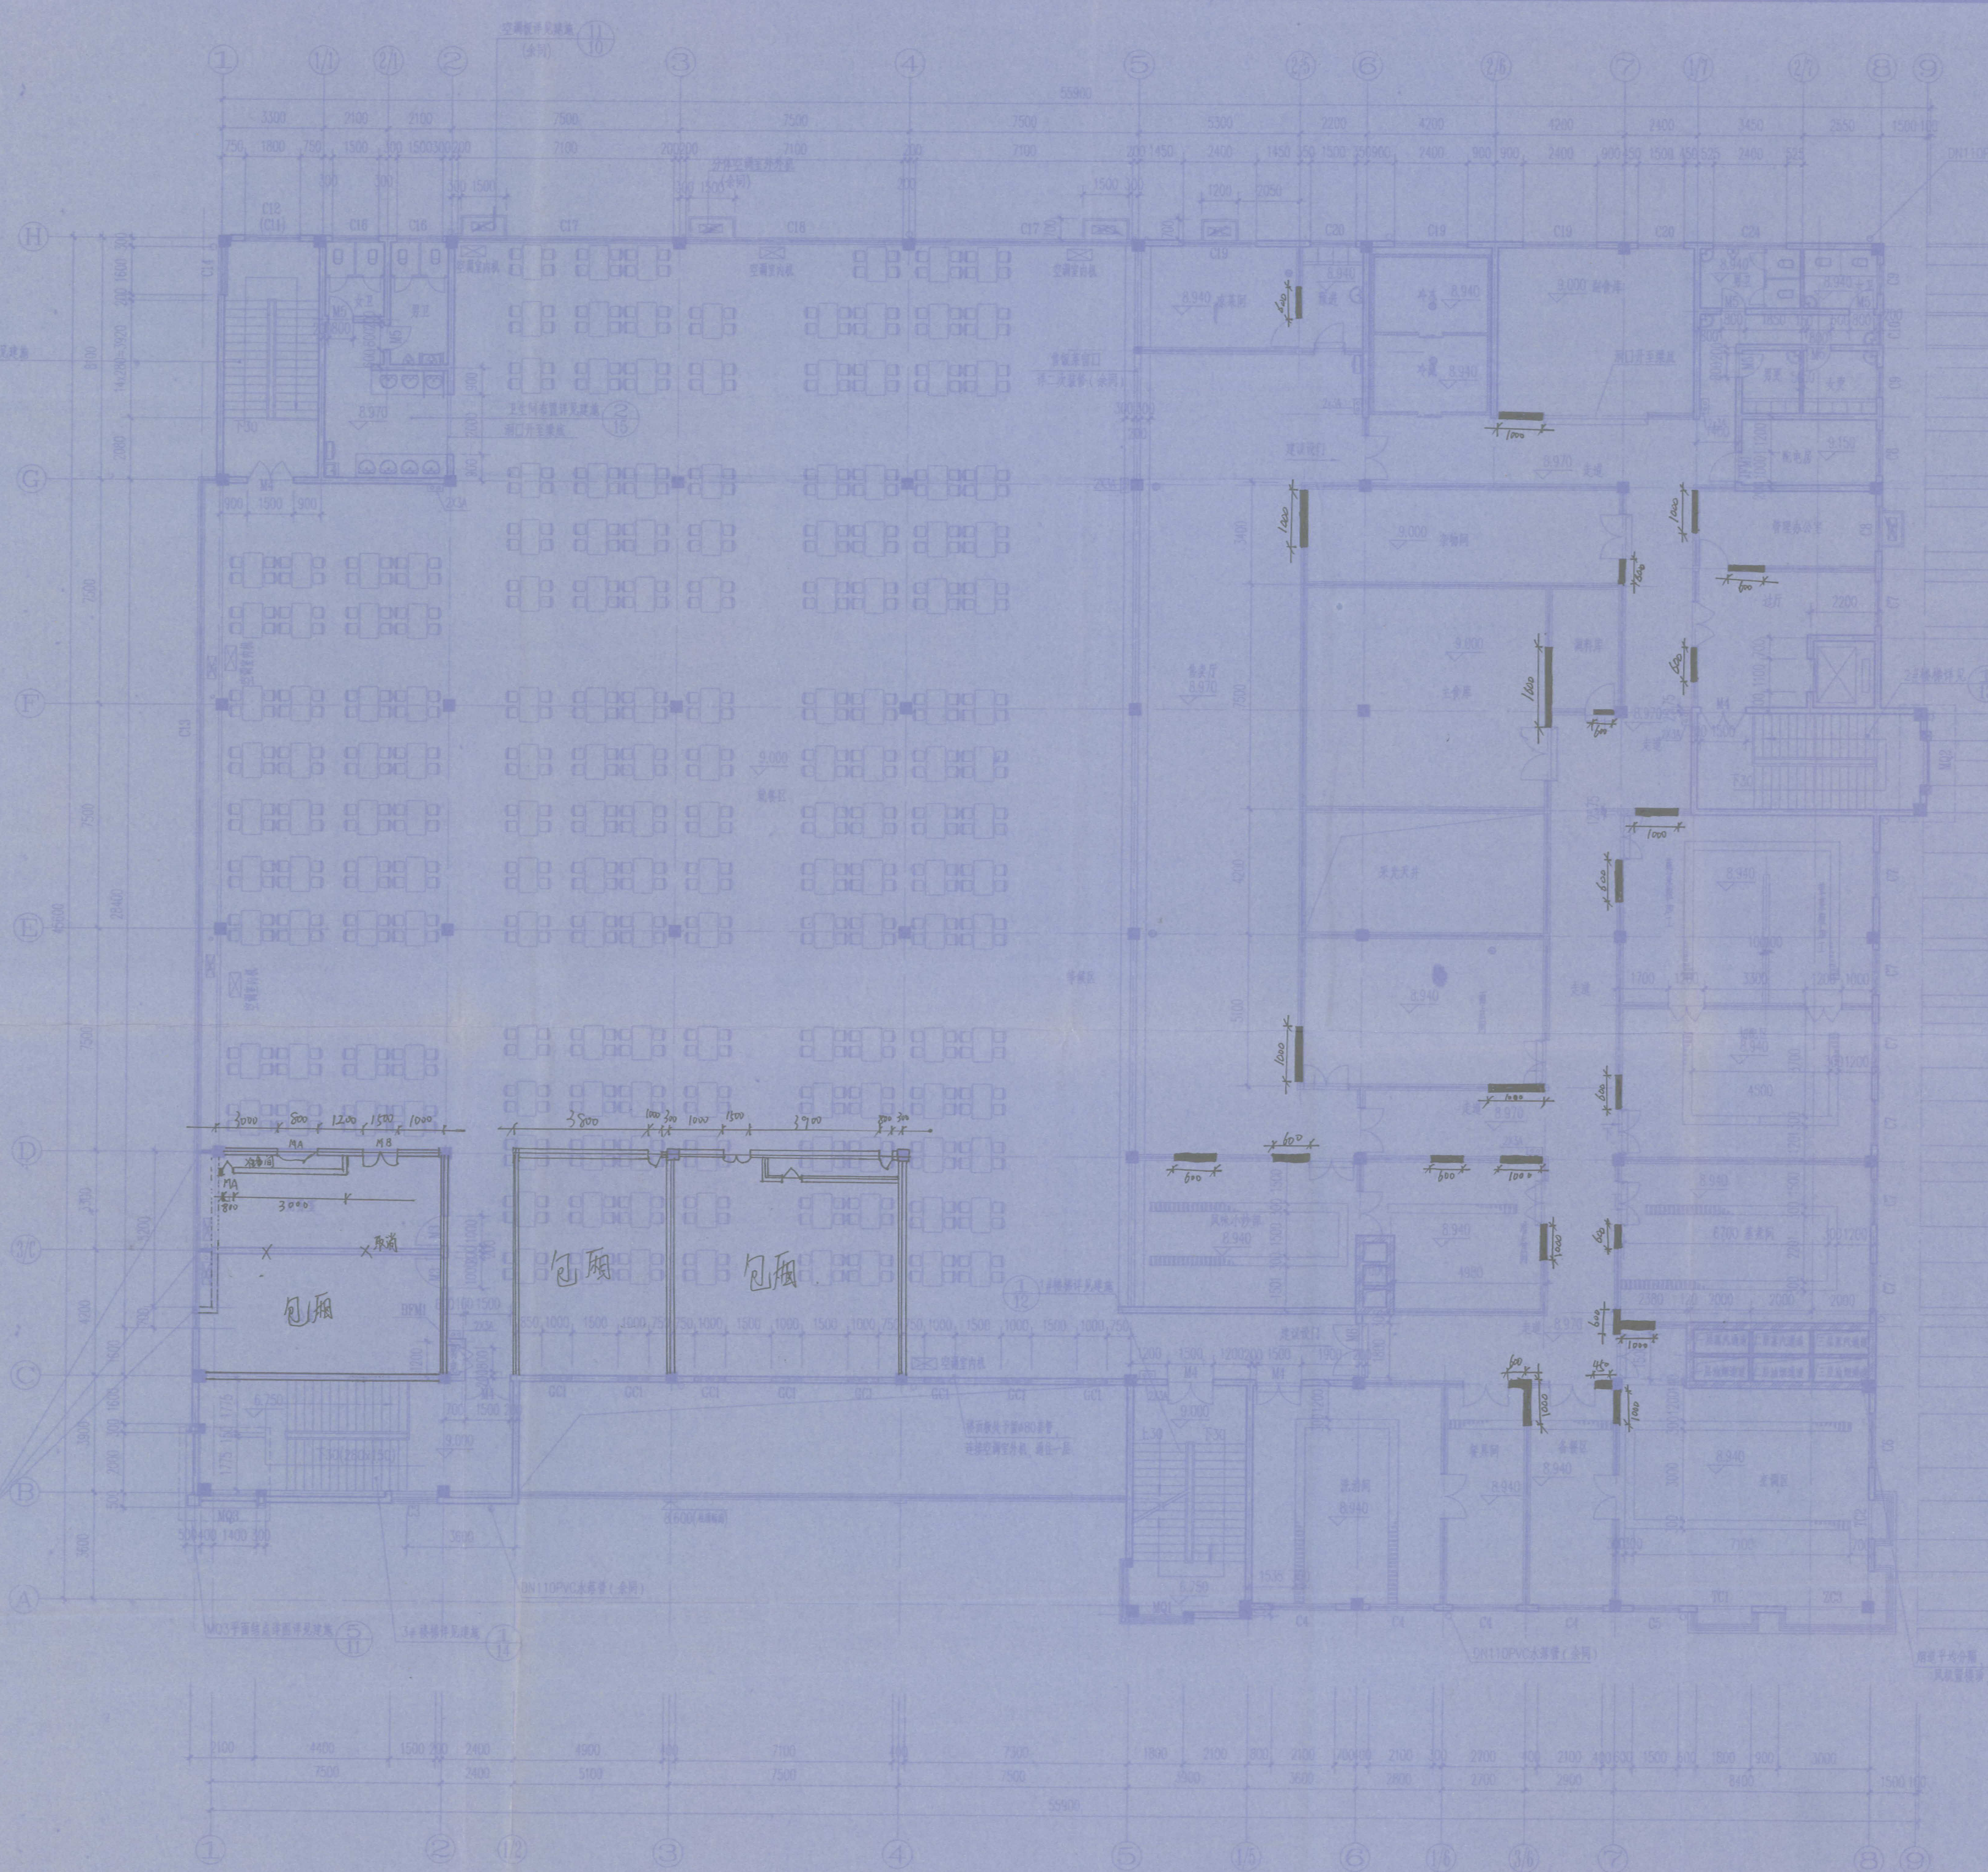

说明：1.图中 ▬ 表示因配电箱、开关无法安装而增加的墙体，具体位置尺寸见上图。

2. 1M长墙体表示安装配电箱，按结构总说明要求增加预制过梁。

三层平面图 1:120

本层建筑面积：2334.7M²

注：1.本图中室外卫生间、盥洗室的地面标高除注明外均比相应的室内地面标高低30MM；

2.构造柱设置以结施为准；除一层外 所有低于900高窗台均做护栏，做法参见98SJ403(17/21)；

3.厨房布置仅为示意，具体由厨具公司提供设计待厨具公司定位后，留出300x100~240（宽x深）厨房地沟并设开地沟，用泡沫混凝土找坡填实，地面排水方向与坡度见厨房详细布置图；

4.餐厅桌椅布置仅为示意，实际布置时应不得占用通道。

5.灭火器配置说明

本层为一个防火分区，将其作为一个计算单元，该计算单元的灭火器配置场所的危险等级为严重危险级，计算单元的最小需配灭火级别按照下式计算 Q=KxS/U

每只箱内设2X3A灭火器，即配置量为5kg磷酸铵盐干粉灭火器（MF/ABC5）二具。

6.图例：▭ 240厚(墙中隔断120厚)耐火砖墙(一砖砌)

烟井用耐火砖后砌，中间隔断用120厚耐火砖，排气口位置、尺寸由厨具安装厂家定。

7.学生餐厅入口大门设止与增设风幕，具体甲方自理。

竣工图

施工单位

编制人 徐东良

技术负责人 吴国清

监理单位 星辰监理公司

总监 汤书庆

王永良

07.10.14

汪平

会签 COORDINATION

建筑 ARCHI.		电气 ELEC	
结构 STRUC		采暖通风 HVAC	
给排水 PLUMBING			

注册章位置

资质章位置

注意

切勿以比例量度此图，一切应依图内数字所示为准。

使用此图时，应同时参照建筑图及其他有关图纸，如发现有任何矛盾之处，应立即通知建筑师和设计师。此图纸版权归安徽星辰规划建筑设计有限公司所有。

审定 APPROVED BY	
审核 EXAMINED BY	
工程主持人 CAPTAIN	
专业负责人 CHIEF ENGR	
校对 CHECKED BY	
设计 DESIGNED BY	
制图 DRAWN BY	
方案设计人 SCHEMATIC DESIGN	

建设单位 CLIENT 皖南医学院

工程名称 PROJECT 皖医新校区 第二生活区学生食堂

子项名称 SUB-ITEM

图名 TITLE 三层平面图

设计号 PROJECT No.	06-31		
版次 EDITION No.	1-1	日期 DATE	2006.10
比例 SCALE	1:120	图号 DRAWING No.	建施 5/20

安徽星辰规划建筑设计有限公司

ANHUI XINGCHEN PLANNING & ARCHITECTURAL DESIGN CO.,LTD

国家工程设计证书编号：113507-SY